



| | |
|---------------|--------------|
| 西宮スポーツセンター 新築 | |
| A | 建築工事 |
| O2 | 地1階平面図 1:100 |



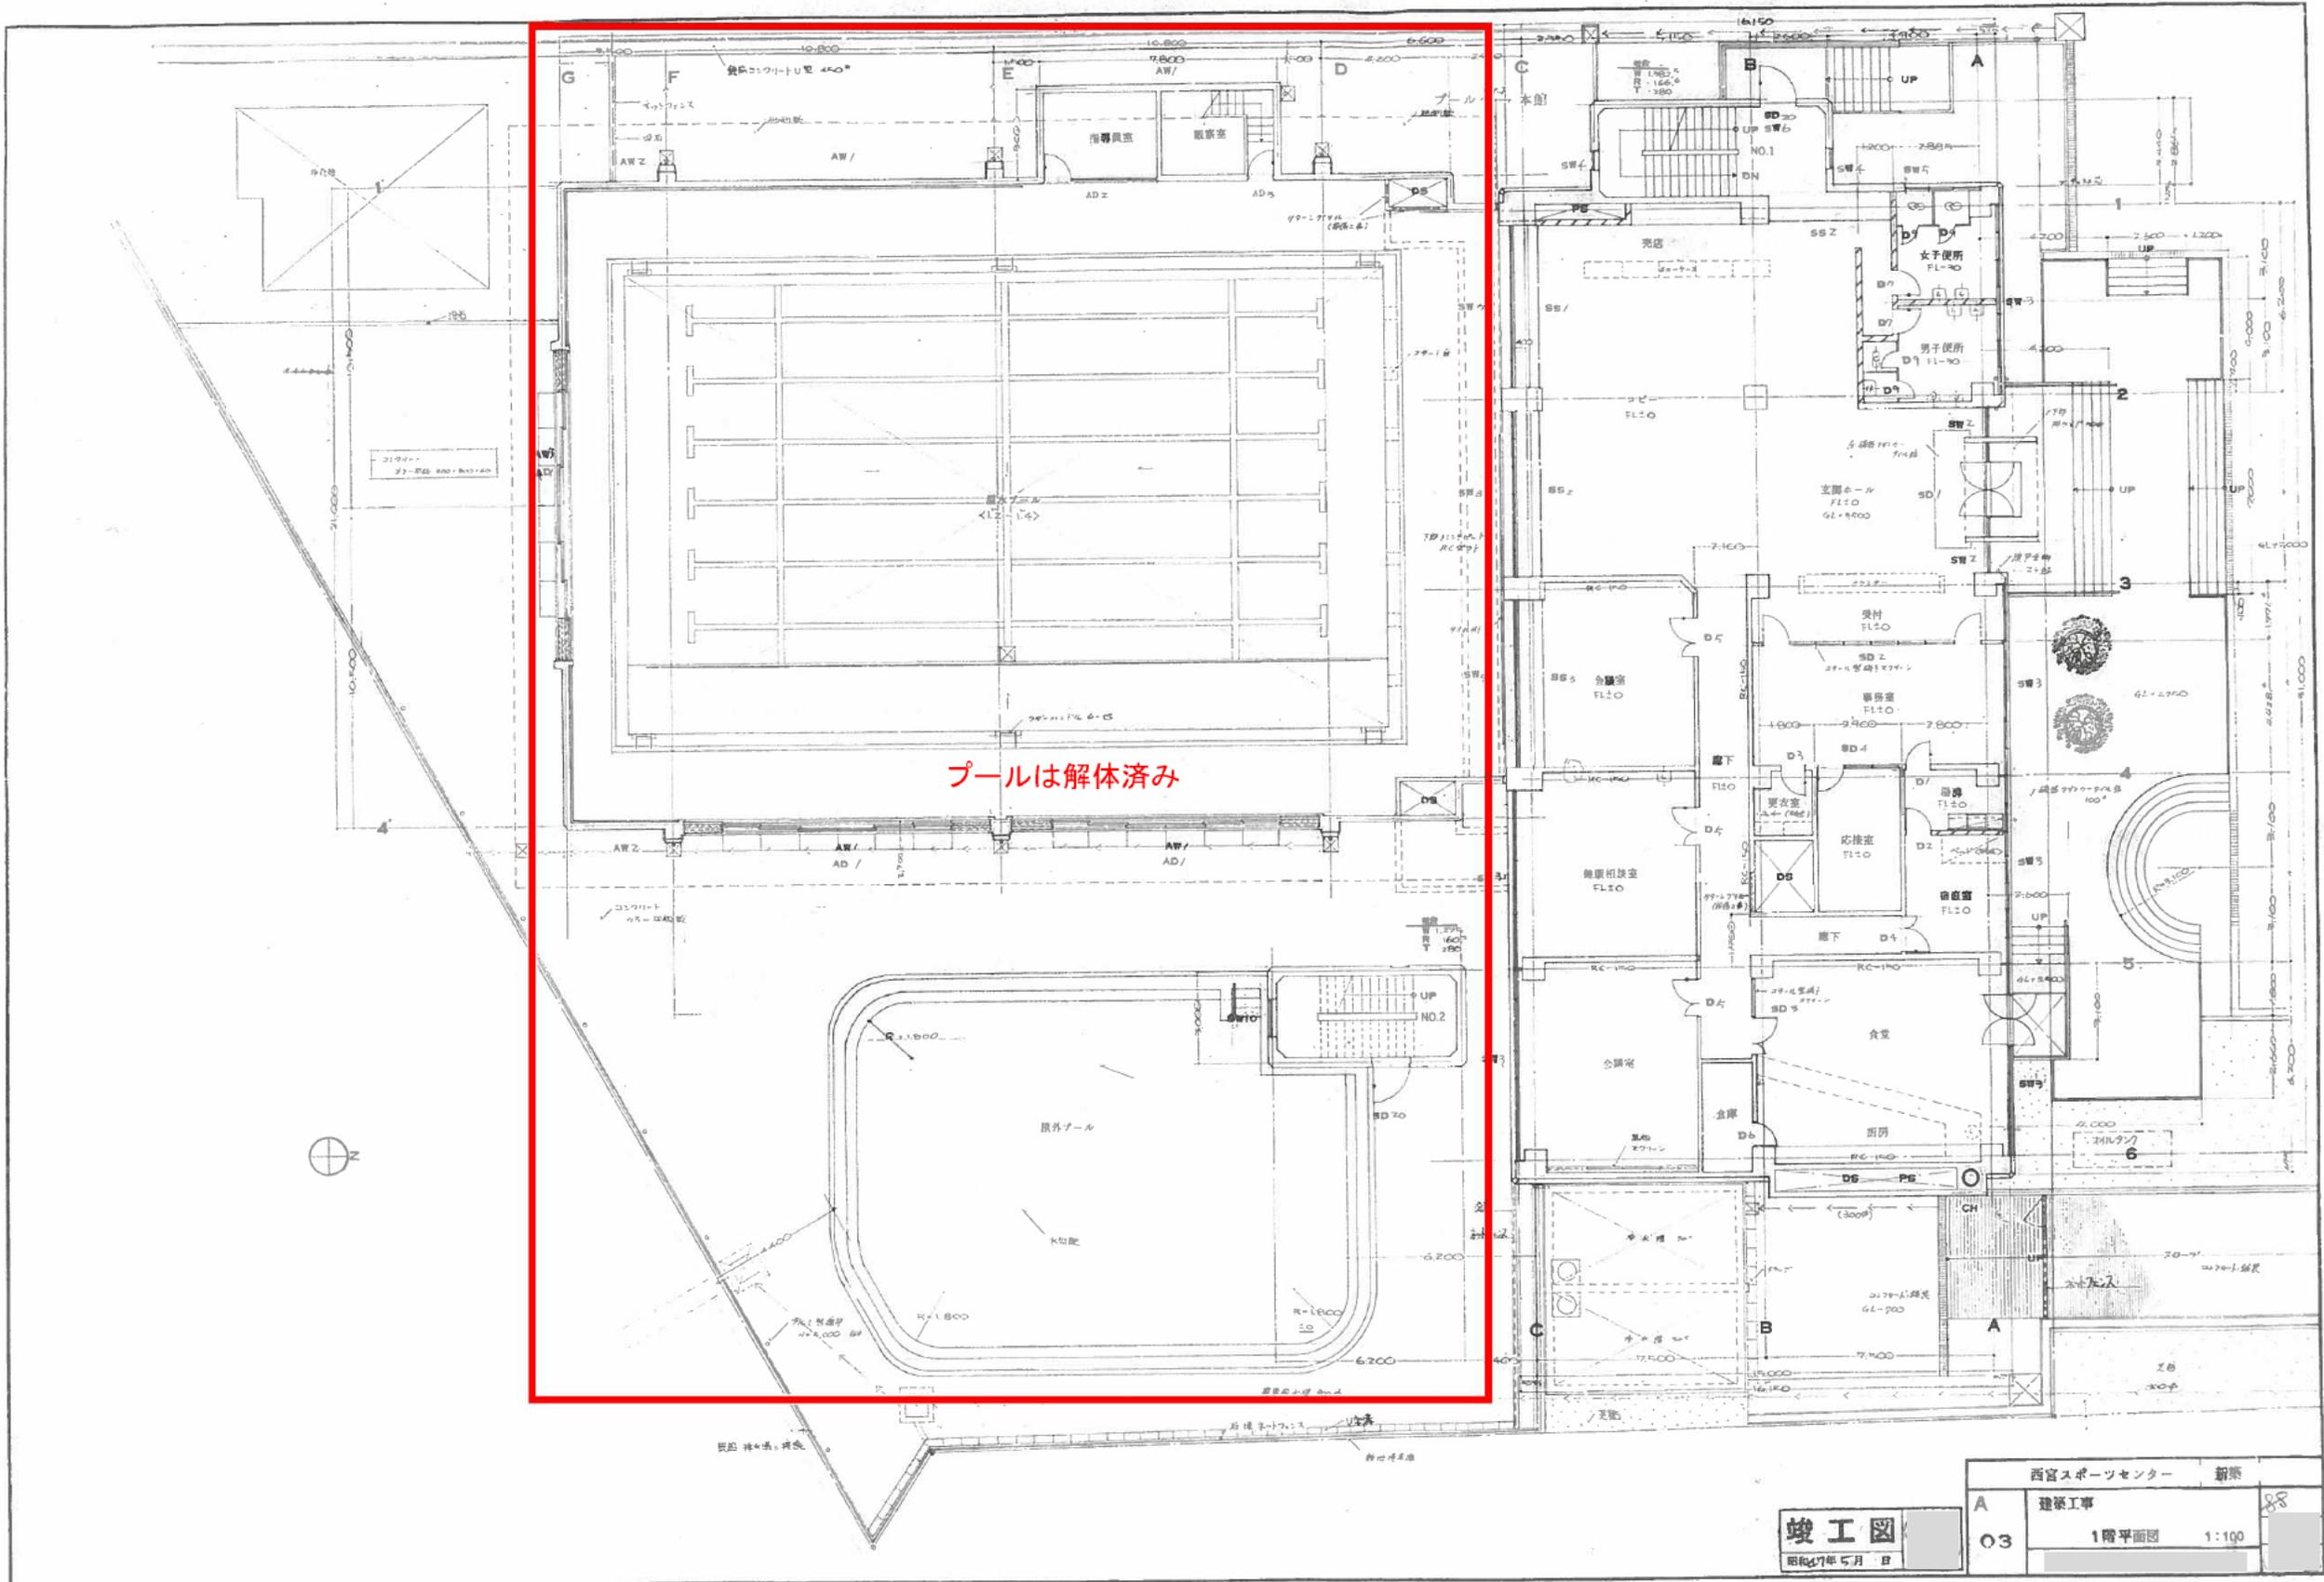


プールは解体済み

竣工図


| | |
|---------------|-------------|
| 西宮スポーツセンター 新築 | |
| A | 建築工事 |
| 03 | 1階平面図 1:100 |



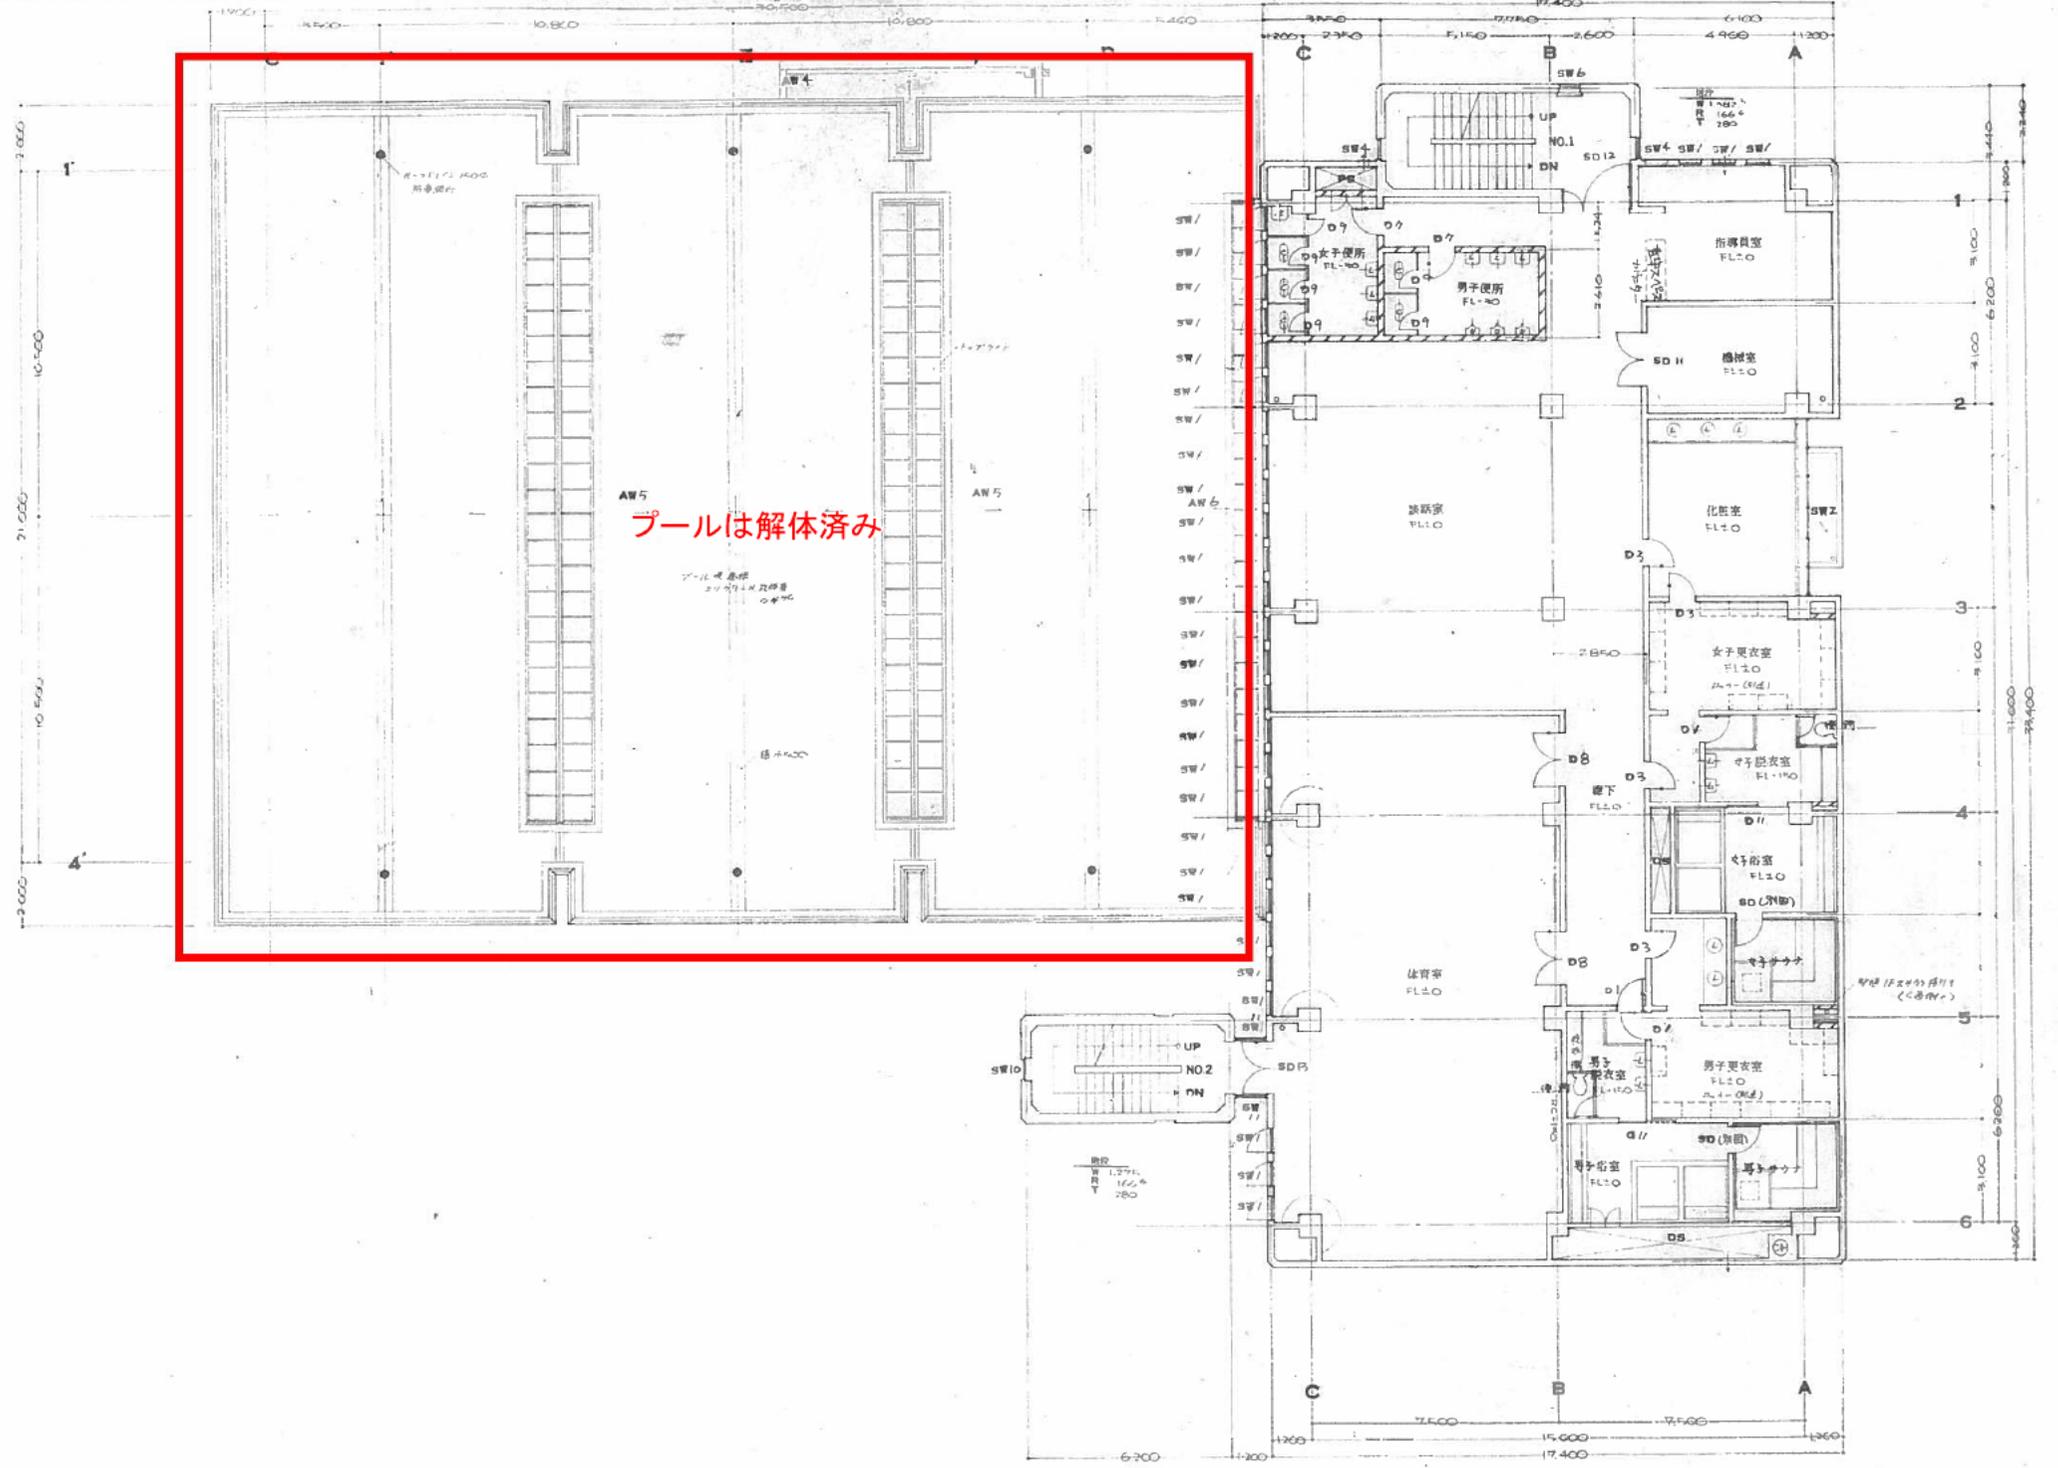


プールは解体済み




| | |
|---------------|-------------|
| 西宮スポーツセンター 新築 | |
| A | 建築工事 |
| 04 | 2階平面図 1:100 |

竣工図
昭和47年6月



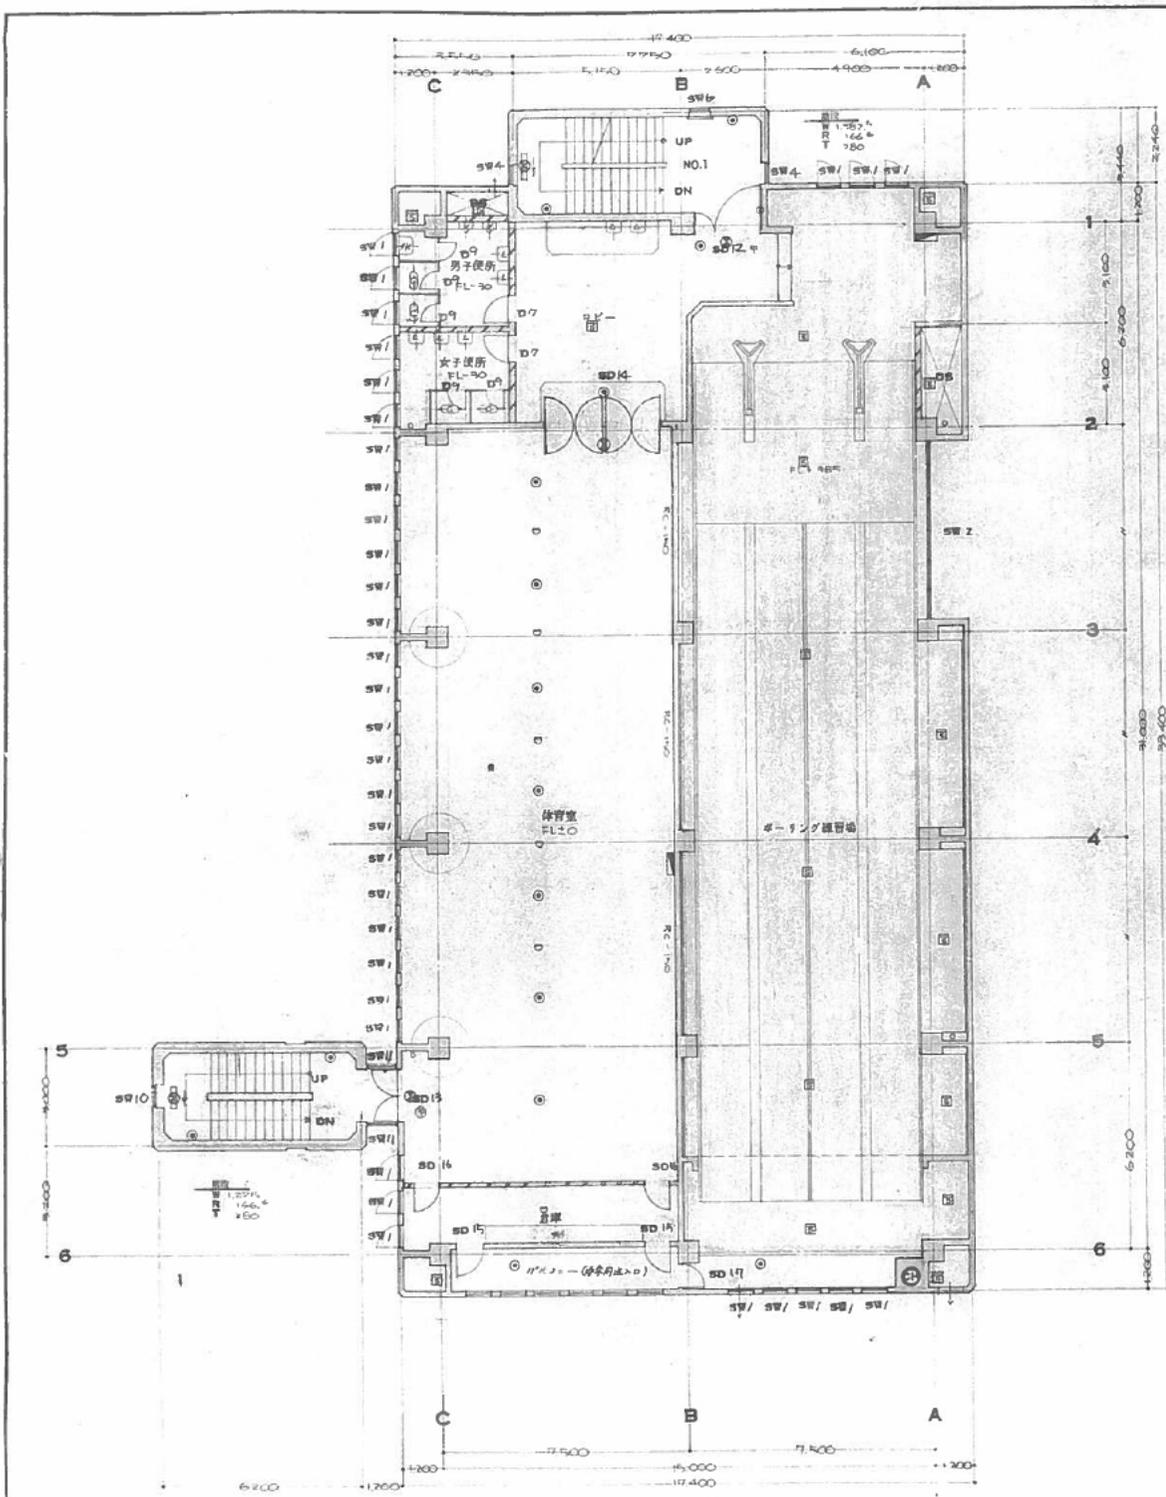


3階平面図

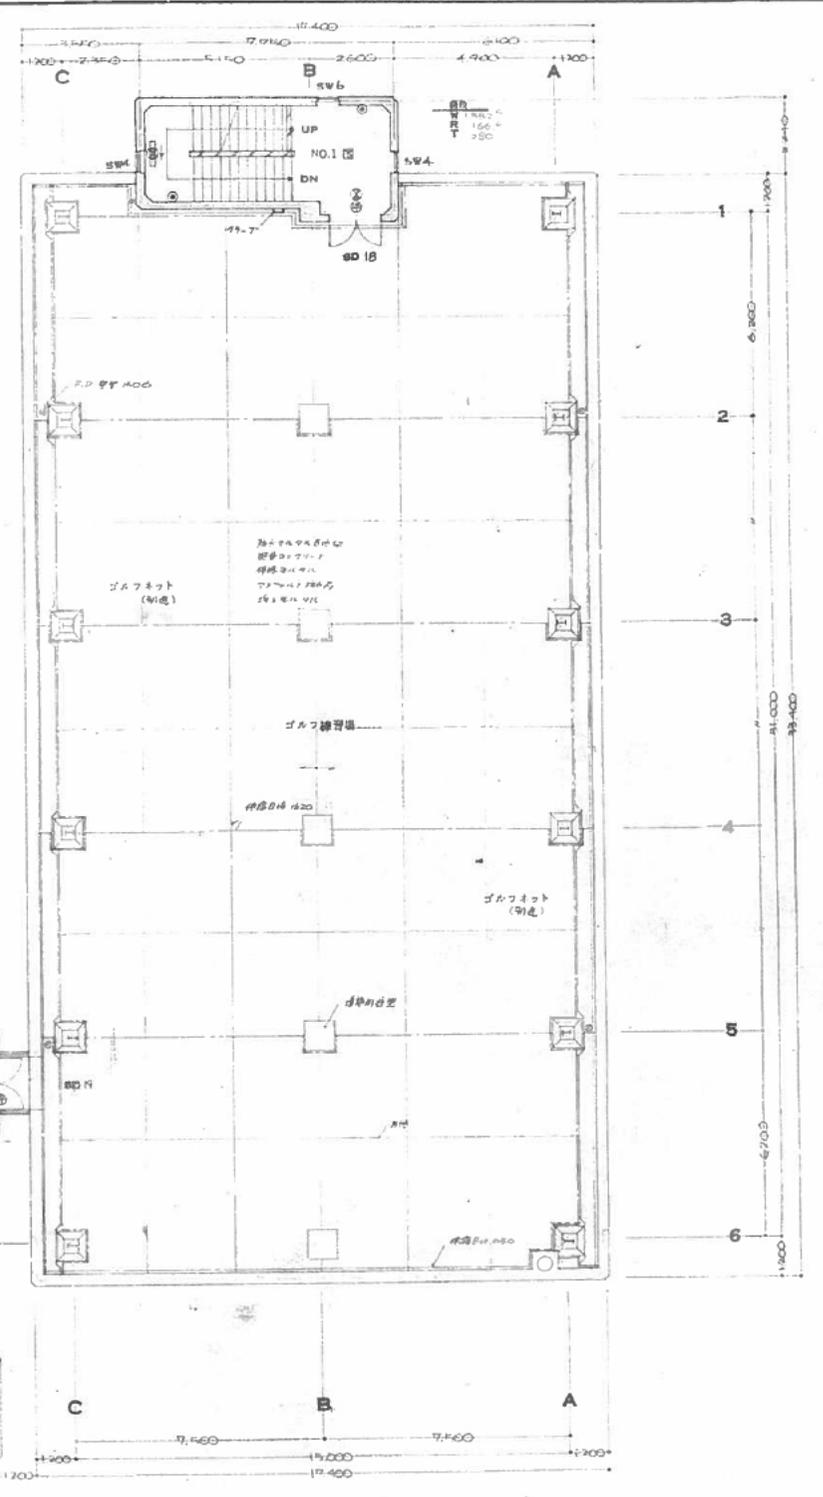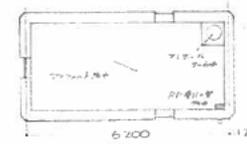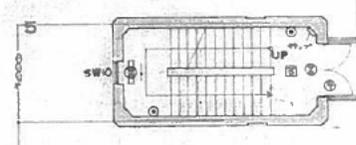


4階平面図

竣工図

| | |
|---------------|----------------------|
| 西宮スポーツセンター 新築 | |
| A | 建築工事 |
| 05 | 3階平面図 4階平面図 1:100 |

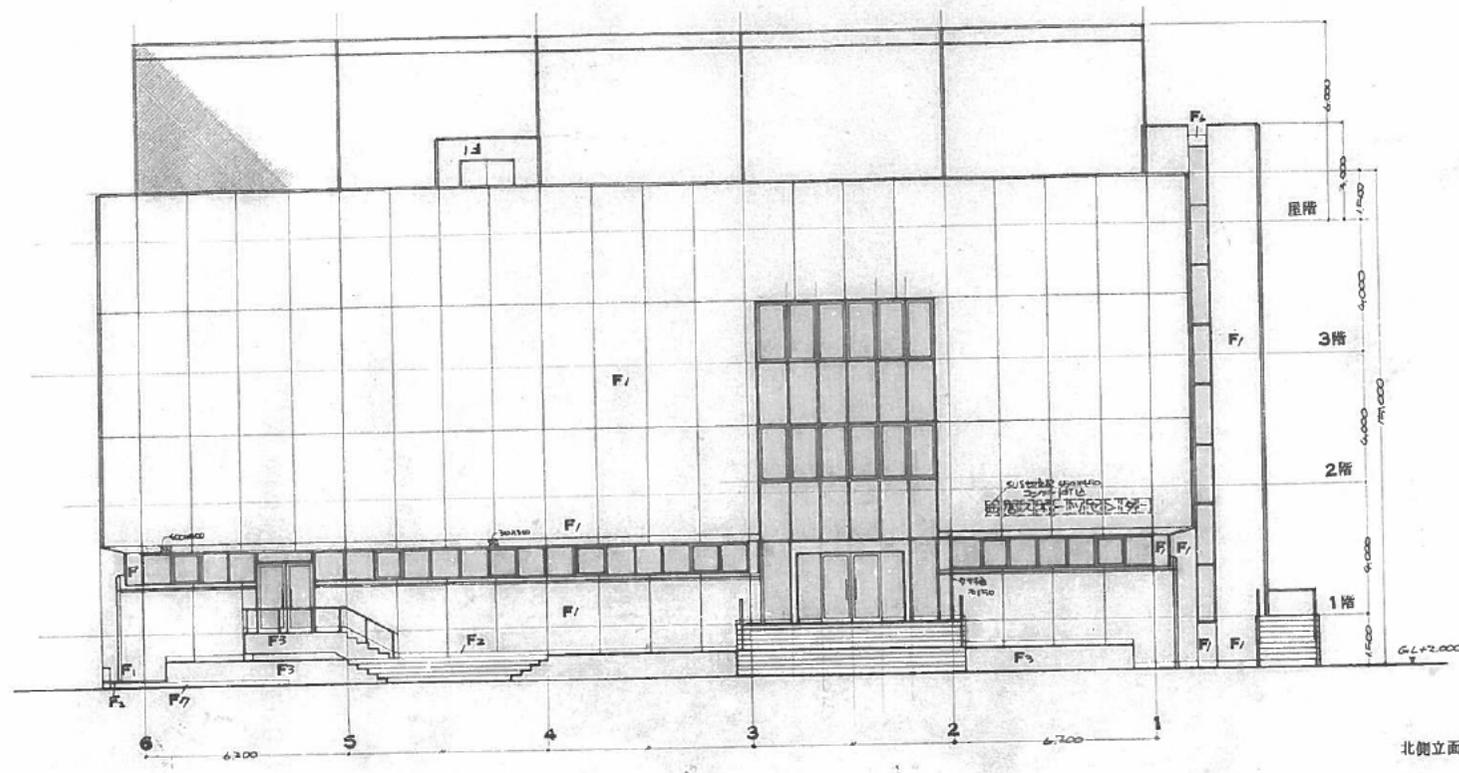

北側立面図

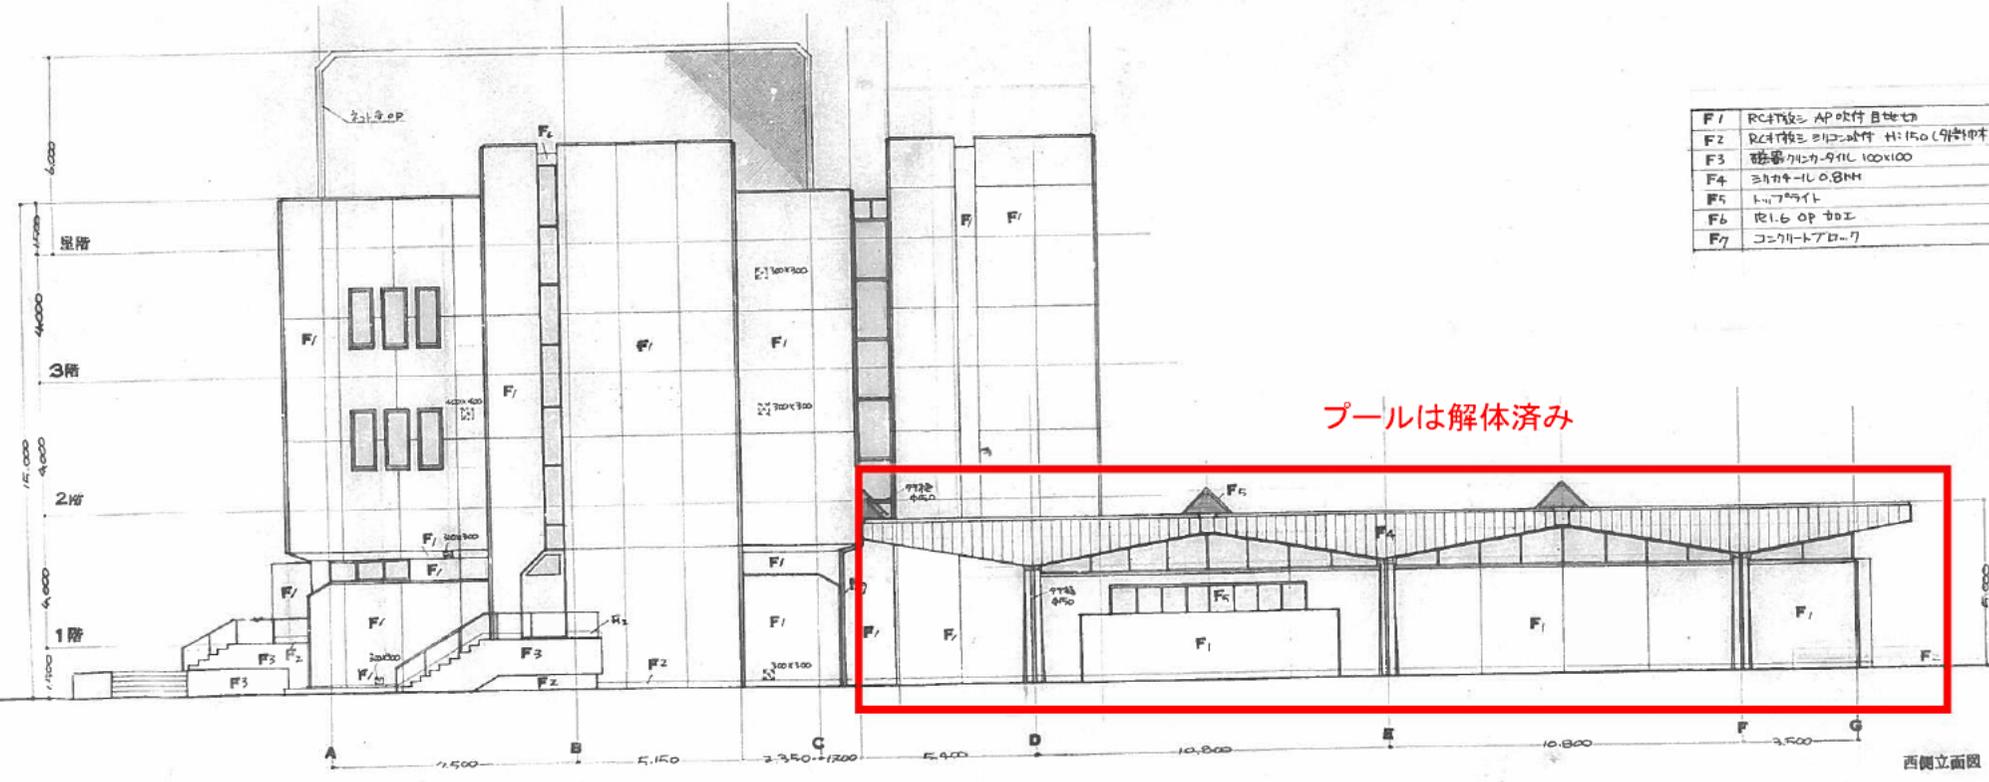

プールは解体済み


| | |
|----|--------------------------------|
| F1 | RC付ガラス AP吹付自せり |
| F2 | RC付ガラス 311コンクリート H:150 (9割10分) |
| F3 | 磁器タイル 911L 100x100 |
| F4 | 311タイル 0.8mm |
| F6 | 1.6 OP 加工 |
| F7 | コンクリートブロック |


竣工図

昭和47年5月 日

| | |
|---------------|-------------|
| 西宮スポーツセンター 新築 | |
| A | 建築工事 |
| 06 | 北側立面図 西側立面図 |


※ 建築工事完了後、本図を基に施工する

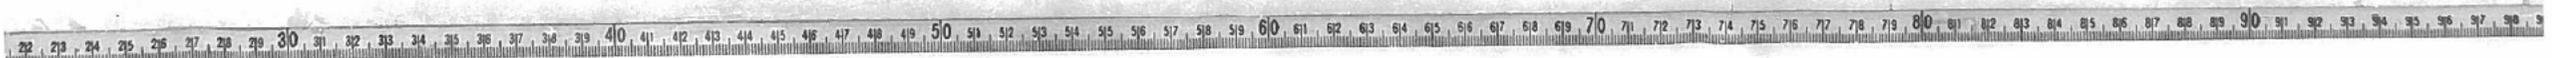

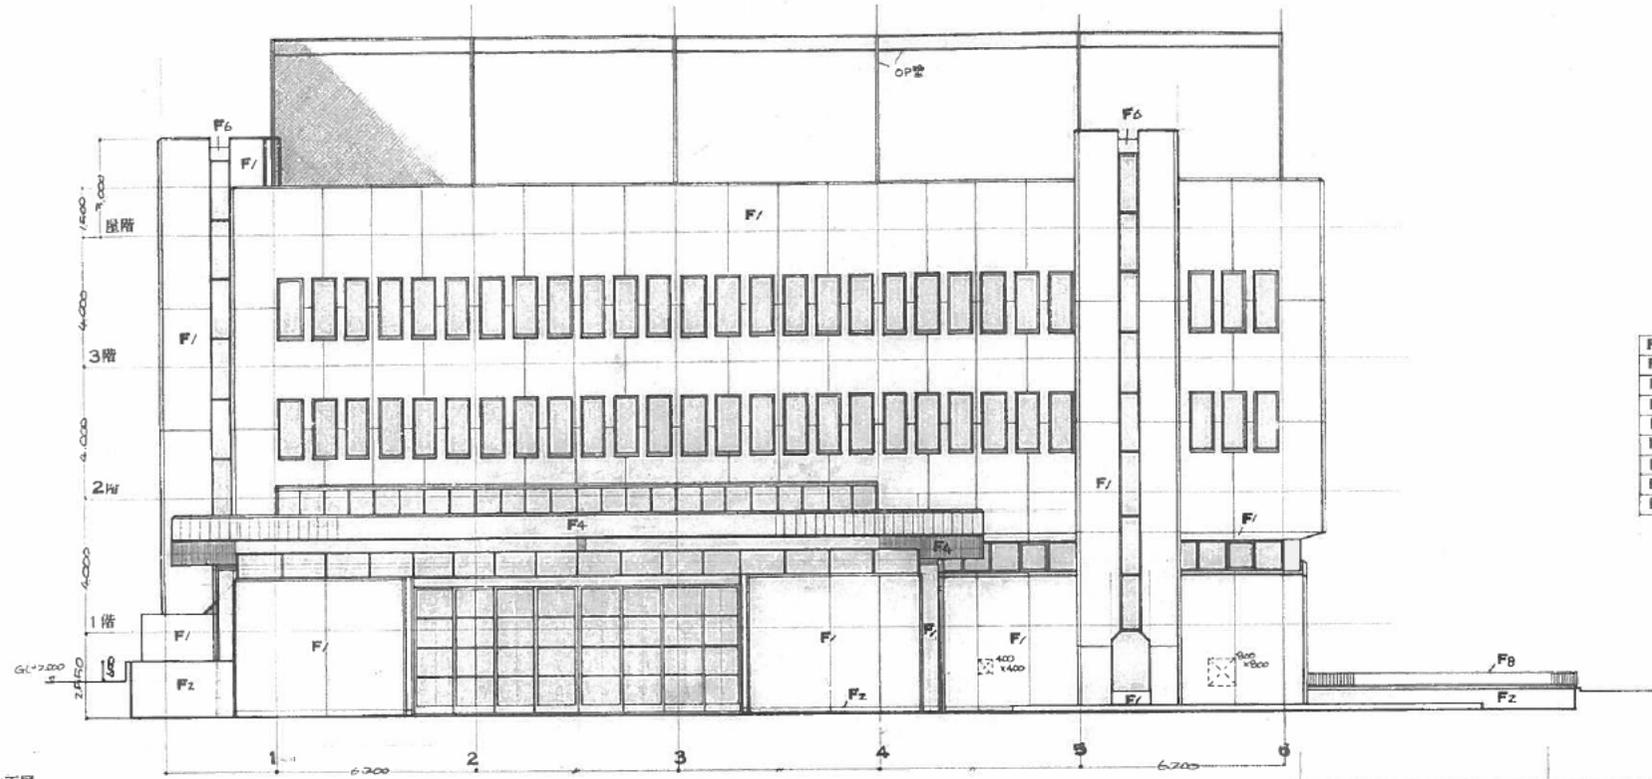

南側立面図

| | |
|----|--------------|
| F1 | RC打掛しAPR付目地巾 |
| F2 | RC打掛し目地巾付 |

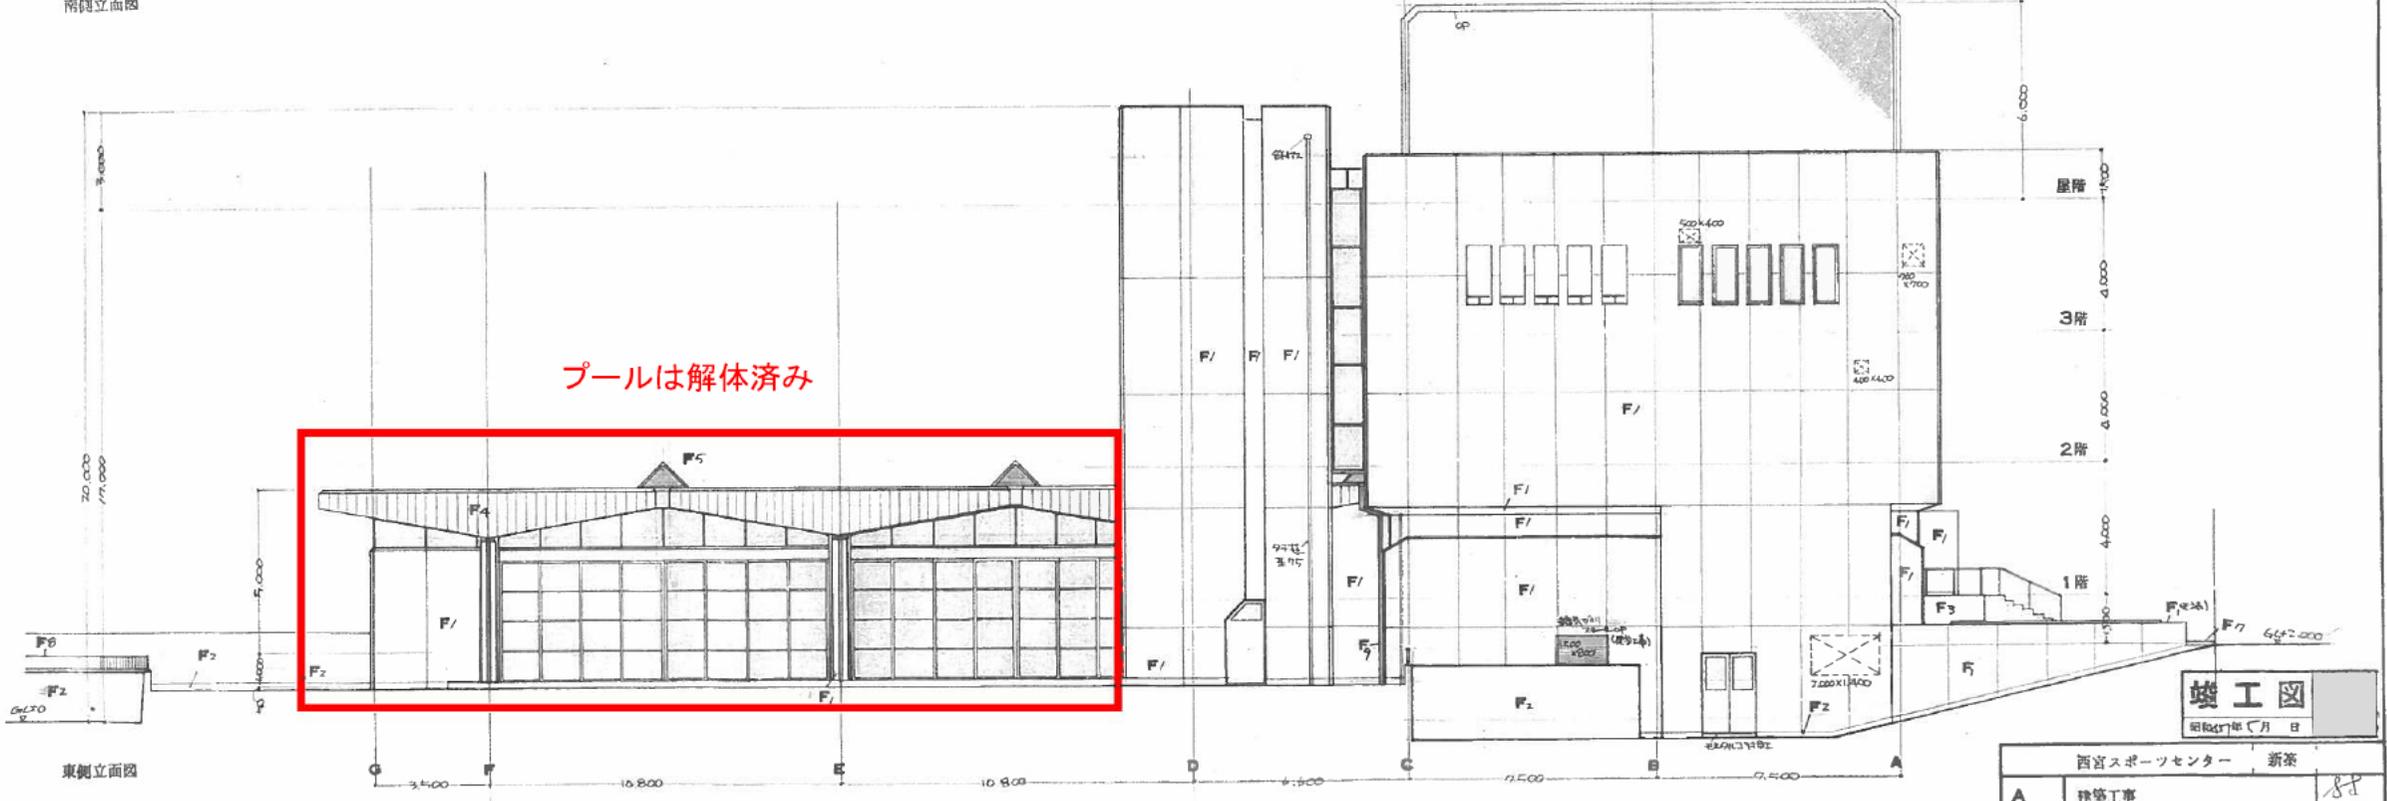


東側立面図

プールは解体済み


竣工図
昭和47年 月 日

| | |
|---------------|-------------|
| 西宮スポーツセンター 新築 | |
| A | 建築工事 |
| 07 | 南側立面図 東側立面図 |



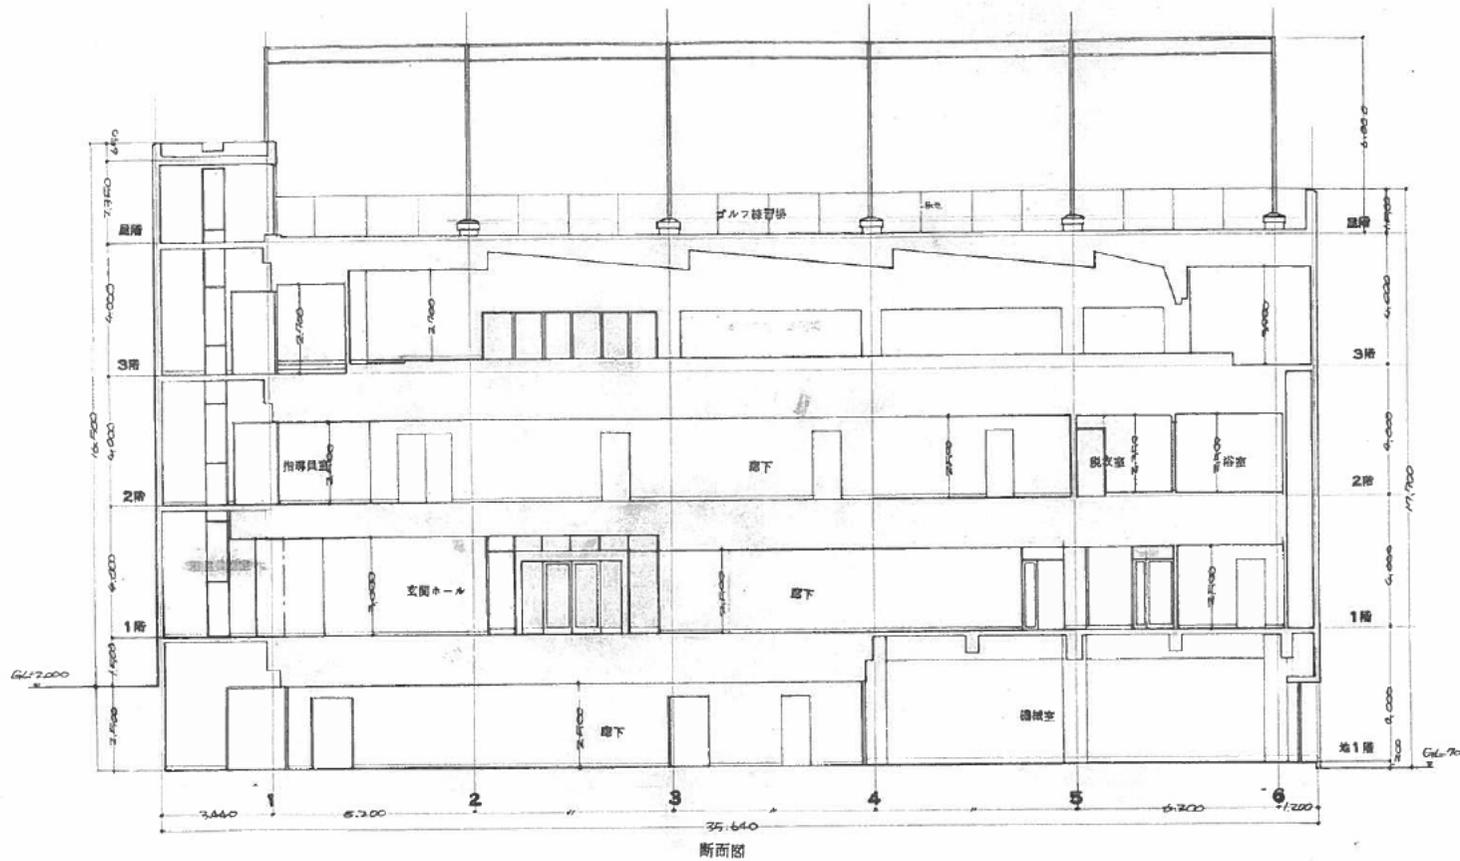

断面図

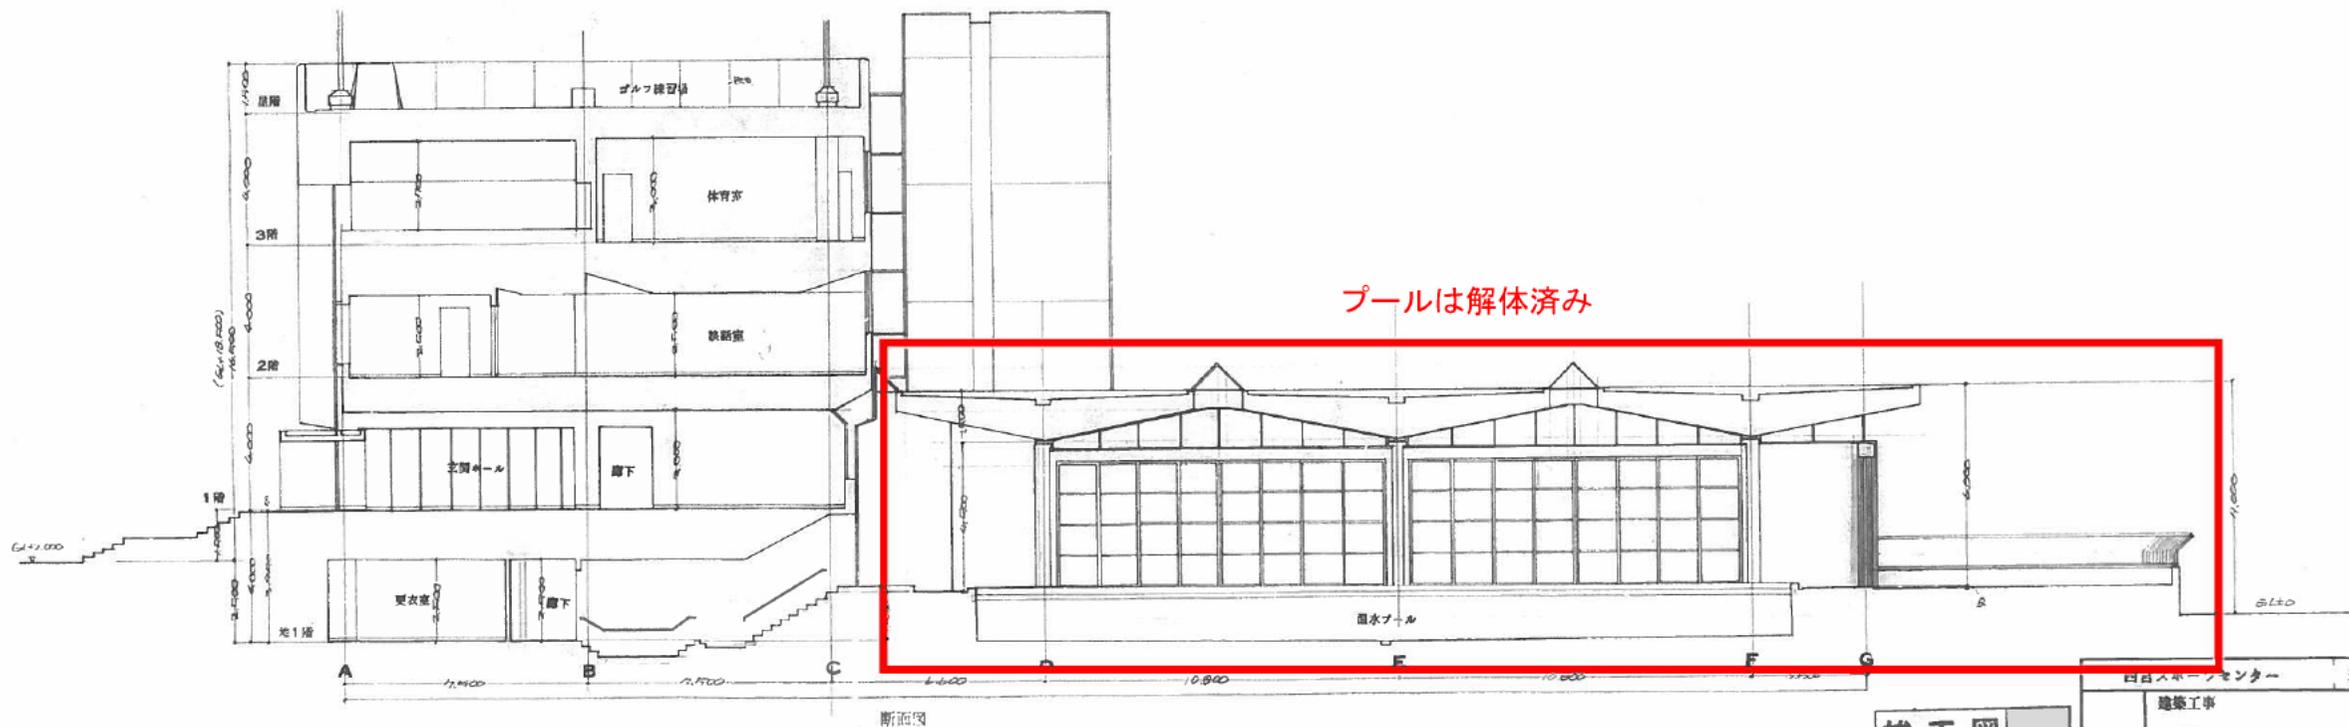

プールは解体済み

断面図

竣工図
昭和47年5月 日

| | | |
|------------|------|-------|
| 四日スポーツセンター | | 新築 |
| 08 | 建築工事 | ff |
| | 断面図 | 1:100 |



※機械室の吹付石綿は撤去済み





西宮スポーツセンター 新築

竣工図



09 建築工事 仕上表

昭和47年 5月 1日

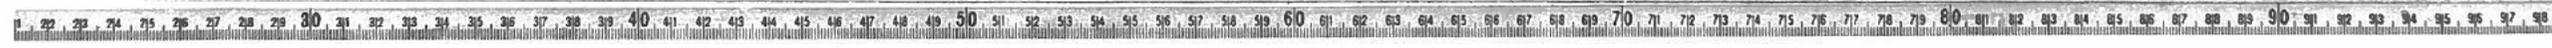


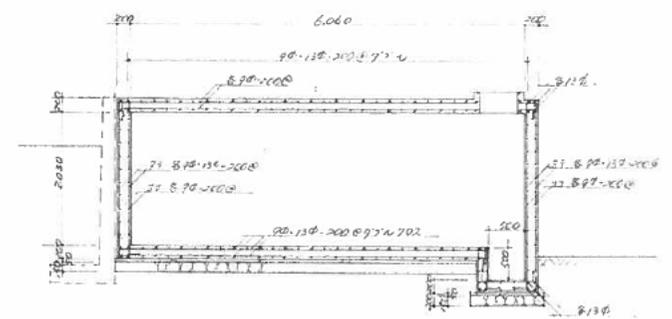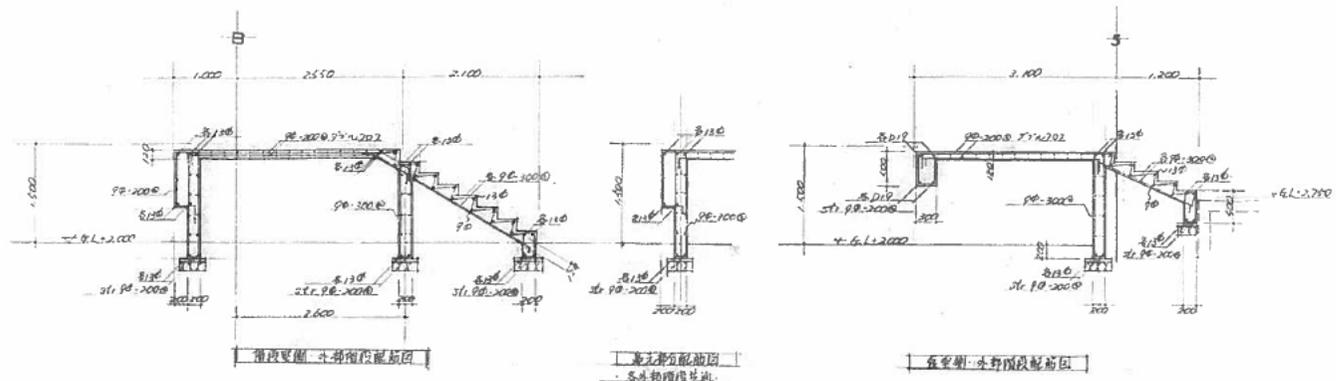


基礎リスト

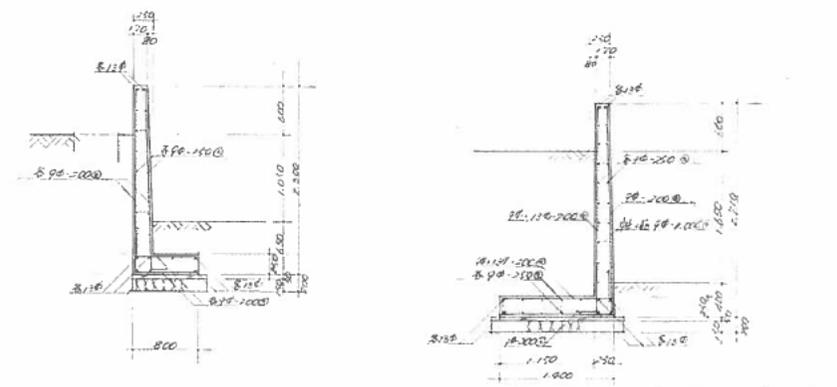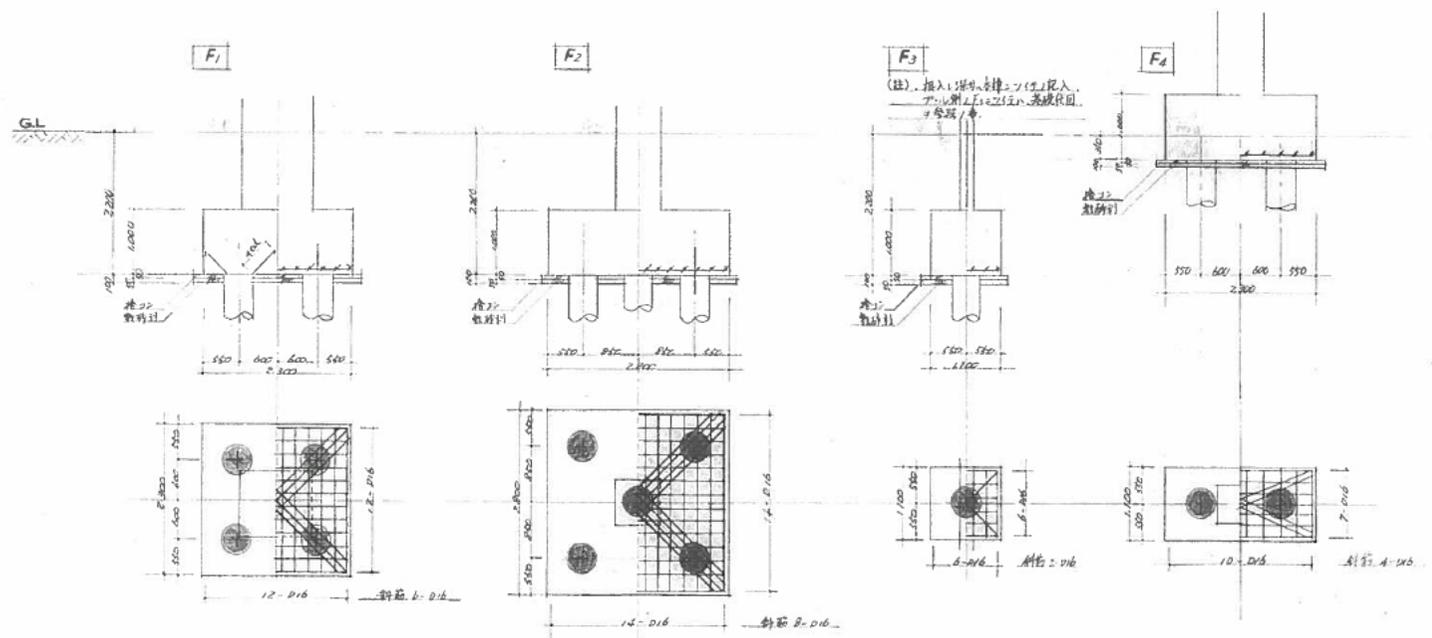

柱配筋図

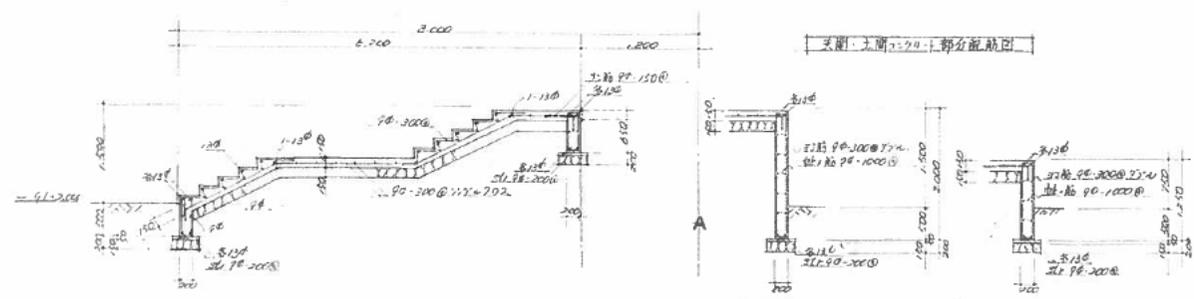

支脚・支間トラス部分配筋図

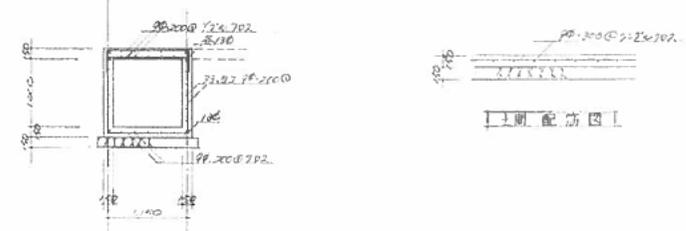

1階配筋図

1階配筋図 (注) 1階トラス部分・配筋(5)は筋筋。

竣工図
 01
 15

| | |
|---------------|--------------------|
| 西宮スポーツセンター 新築 | |
| B | 建築工事 |
| 01 | 基礎リスト・基礎部分配筋図 1/50 |
| 15 | |


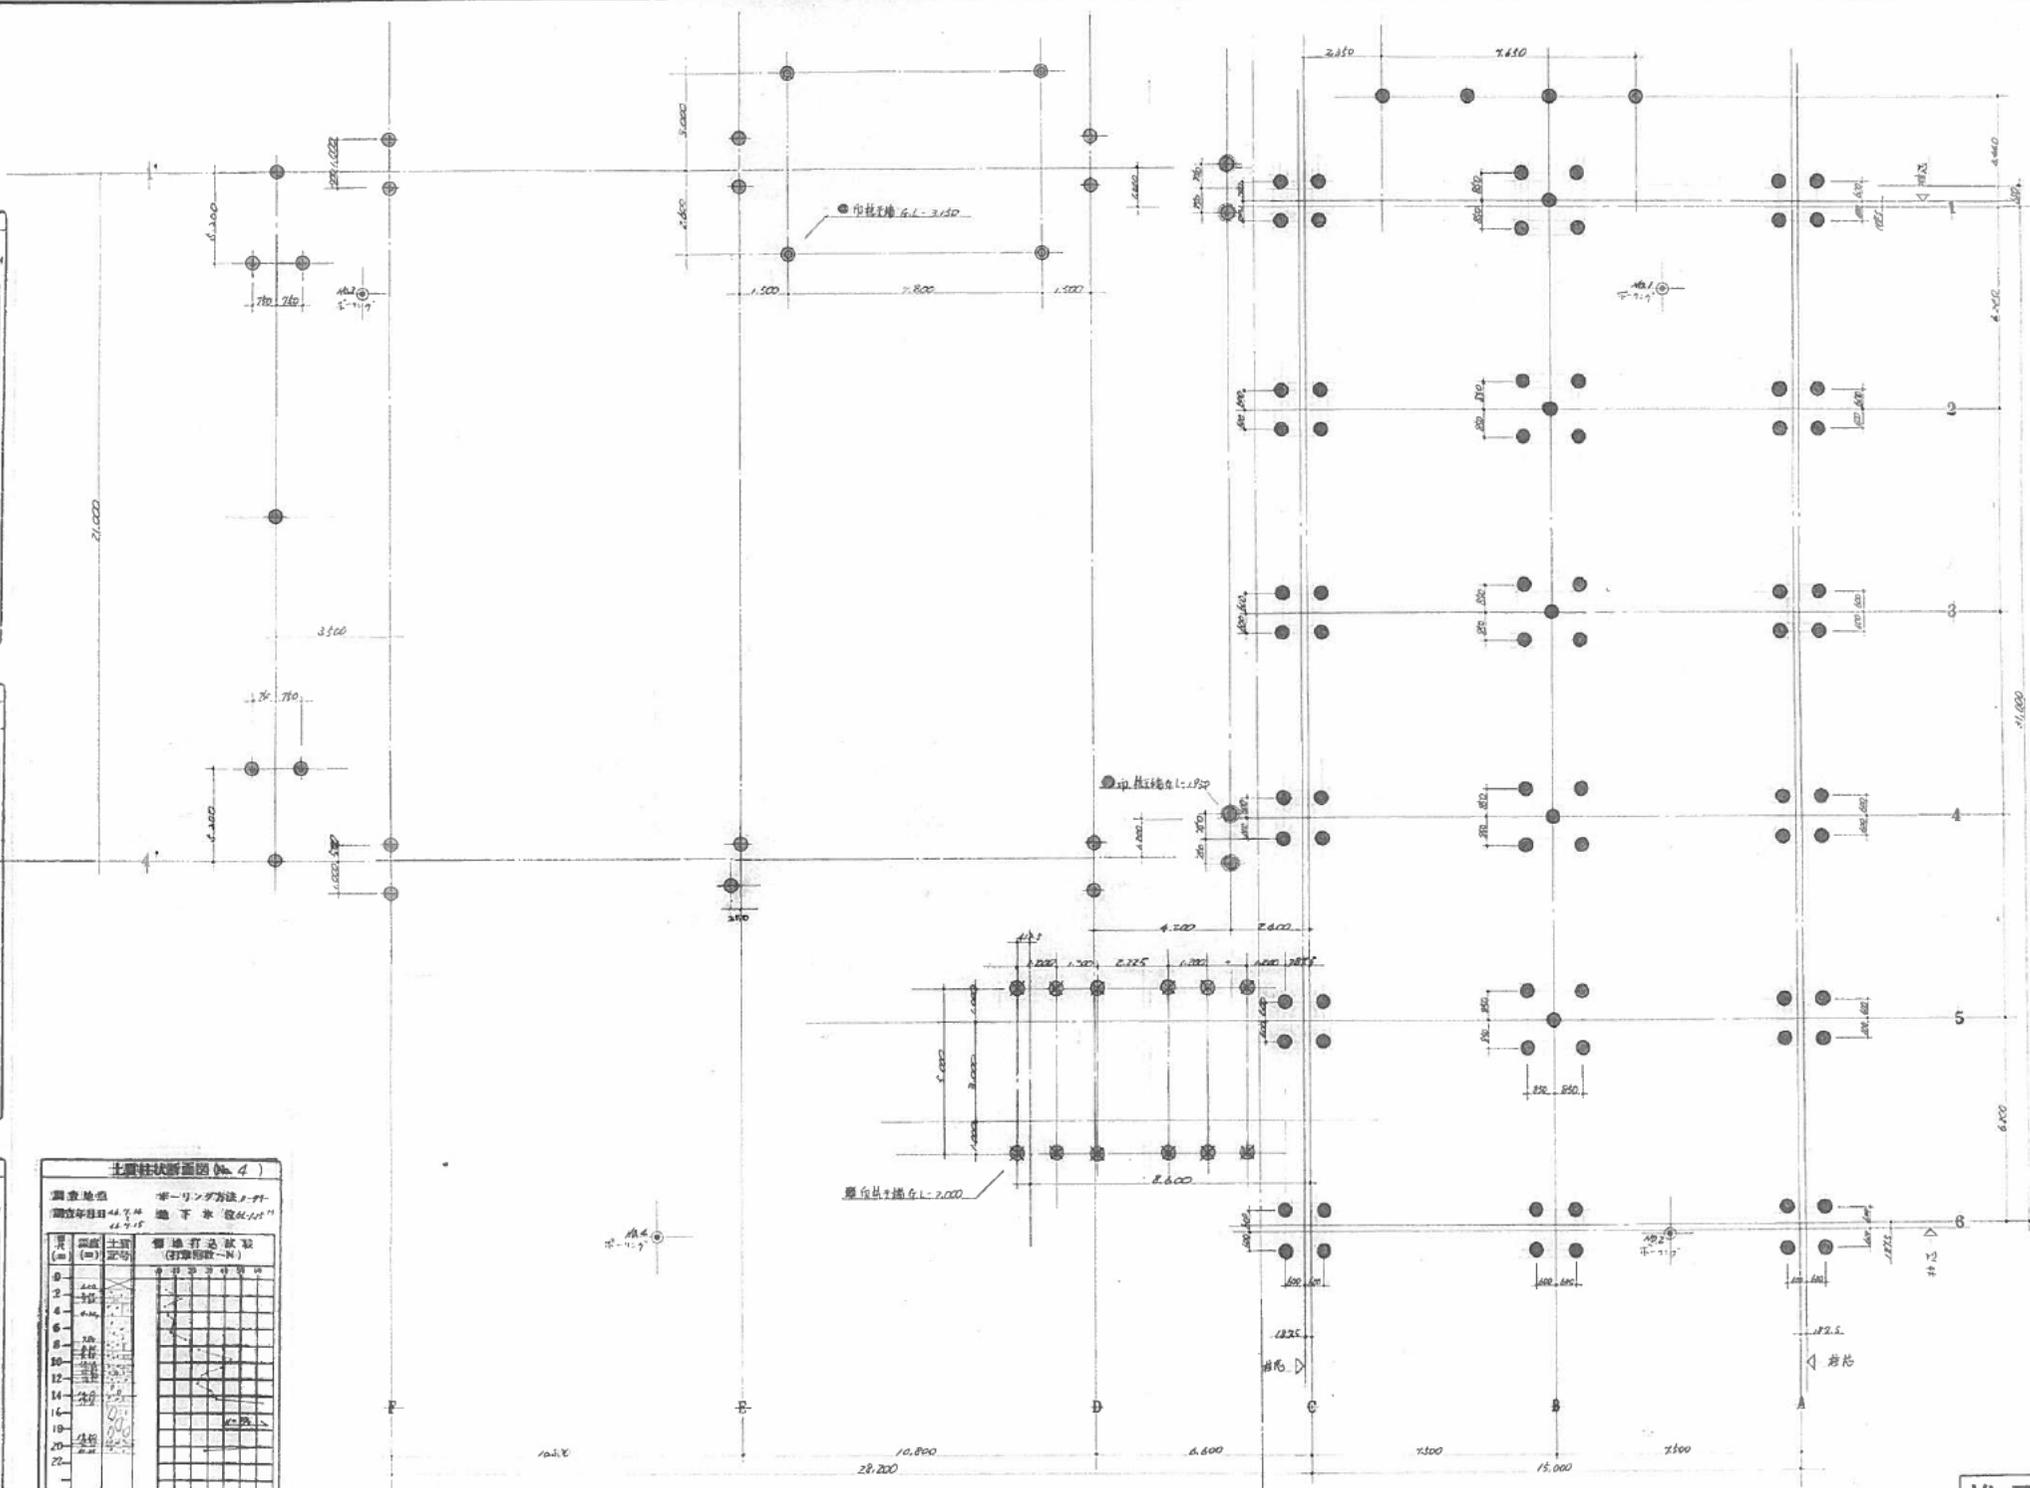

杭伏図


| | |
|--------|-------|

竣工図

昭和47年15月 日

| | |
|---------------|---------|
| 西宮スポーツセンター 新築 | |
| B 02 | 杭伏図・柱状図 |

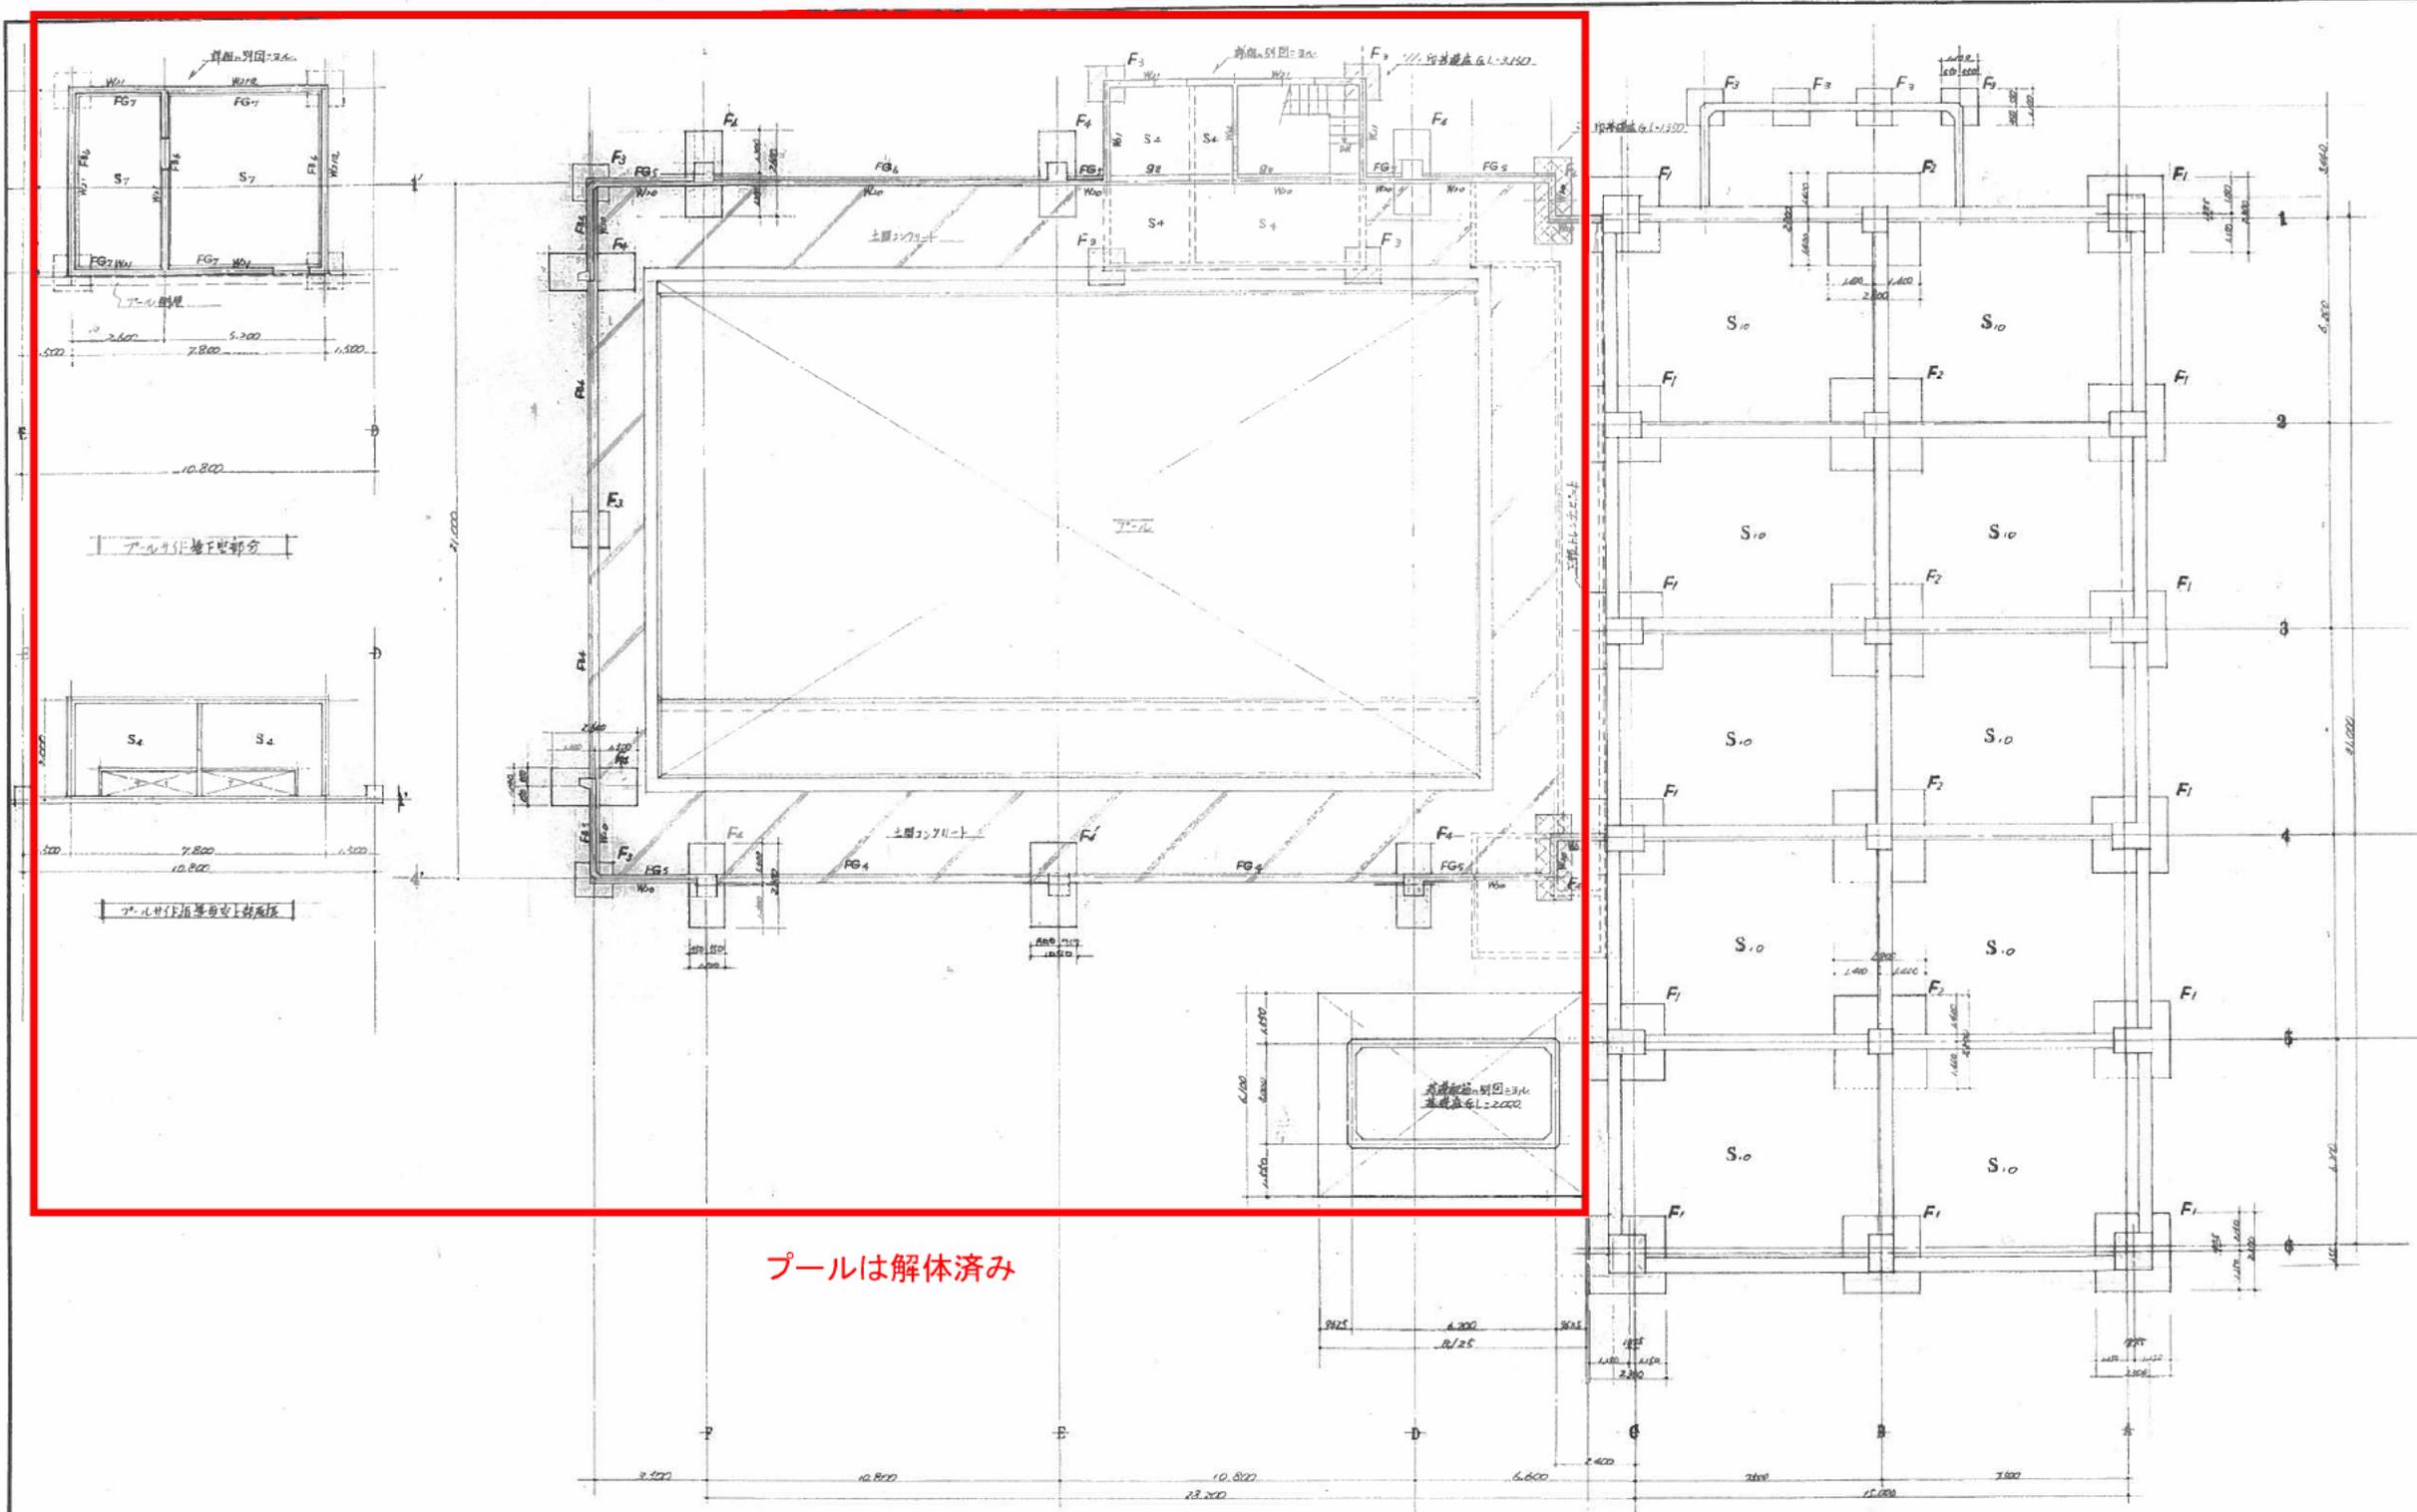












プールは解体済み

基礎伏図

柱間隔
 基礎底面 G.L.: 2,150
 基礎底面 G.L.: 2,000
 (池畔基礎、地層状況参照)

竣工図
 昭和 年 月 日

| | |
|---------------|------------|
| 西宮スポーツセンター 新築 | |
| B | 建築工事 |
| 03 | 基礎伏図 1/100 |

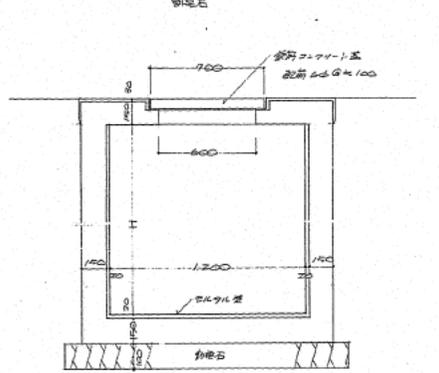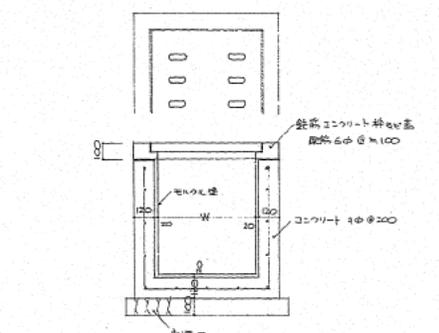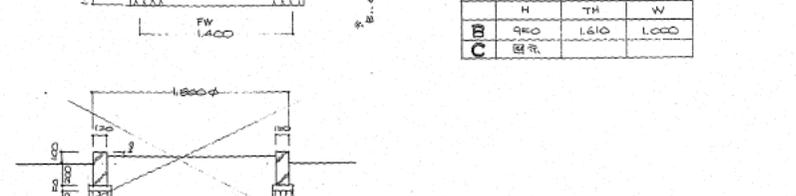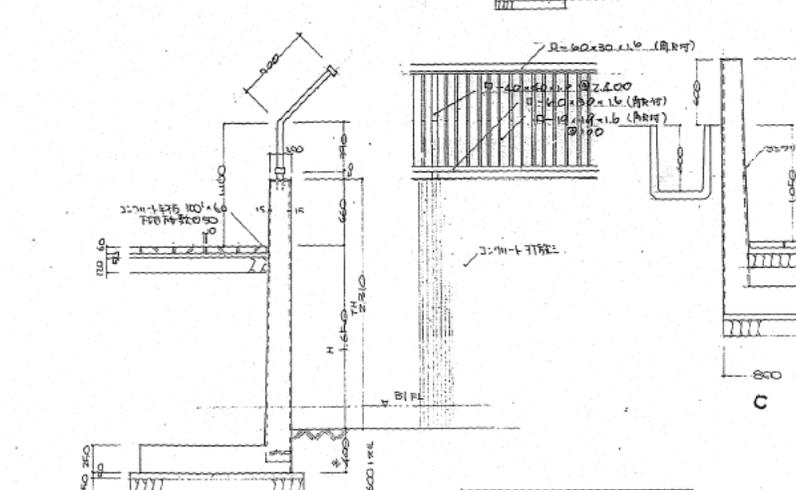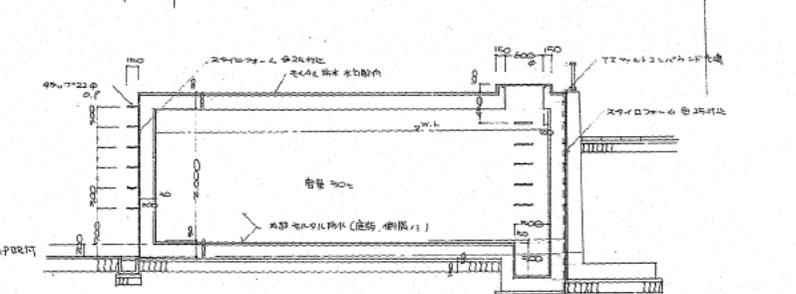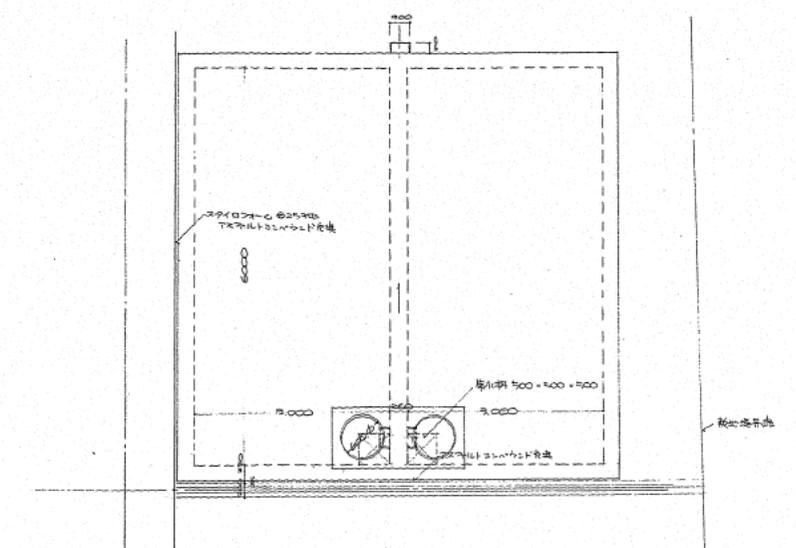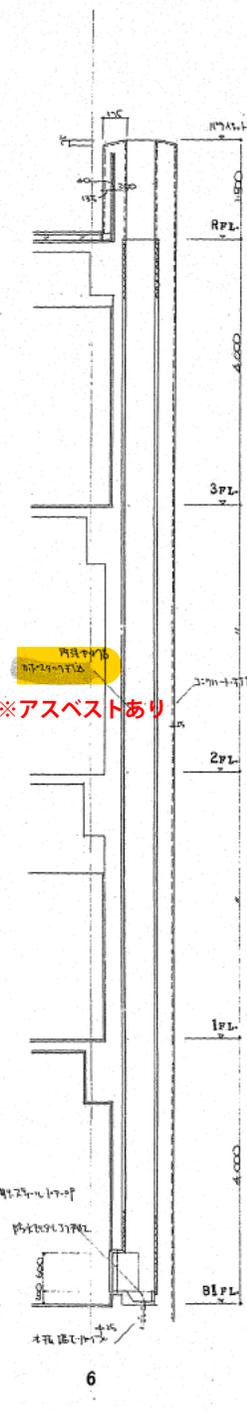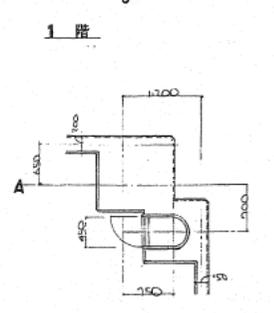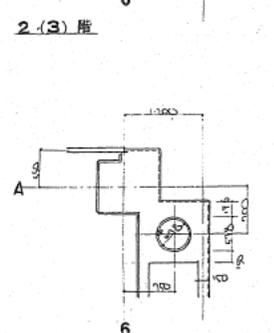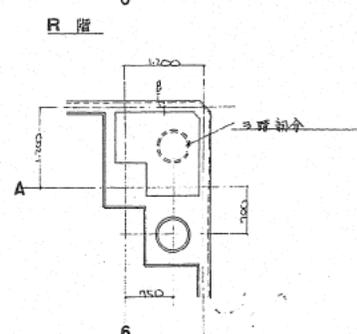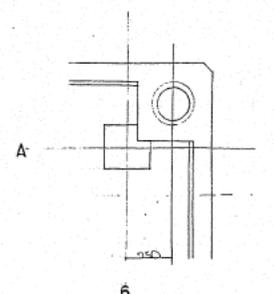


排水台寸

| | H |
|---|------------------|
| イ | 450 × 450 × 300 |
| ロ | 450 × 450 × 400 |
| ハ | 450 × 450 × 500 |
| ニ | 450 × 450 × 600 |
| ホ | 450 × 450 × 700 |
| ヘ | 450 × 450 × 800 |



(註) 仕様、配管取付等 90°φ200以下

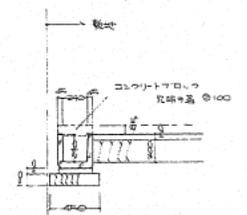


排水台詳細図 1/30

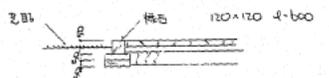

排水台詳細図 1/30

| | H | TH | W |
|-----|-----|-------|-------|
| C/D | 950 | 1,610 | 1,000 |
| | 950 | 1,610 | 1,000 |

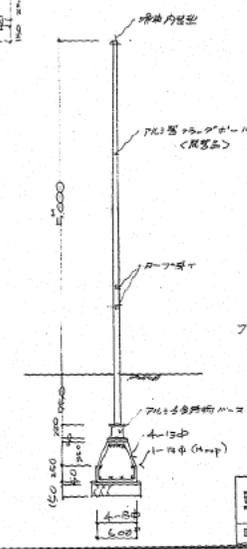

フラッグポール 詳細図 1:20
口差別 25#

窓取詳細図 1/50

フラッグポール詳細図 1/50

A換気詳細図 1/30

| 西宮スポーツセンター 新築 | |
|---------------|------|
| A | 建築工事 |
| 32 | 詳細図 |
| | 1:50 |
| | 1:20 |

竣工図
昭和47年5月 日

